

Département de la Savoie
Commune de TIGNES

Lieu-dit : "Les Cotes"
Section AI

Régularisation de la route des Aîmes

Plan d'Alignement

géode

Modifications	Date	Notes



Coordonnées LAMBERT CC45

Etat sur plan : 20134 alignement.dwg

LEGENDE - Plan d'alignement :

- [Yellow rectangle] Emprise du Domaine public
- [Red line] Les axes bornés contractuellement
- [Blue line] Axes de voirie à réaliser par agencement et calage du plan au 1/500^e
- [Red line] Alignement réalisé


SECTION AI LES COTES

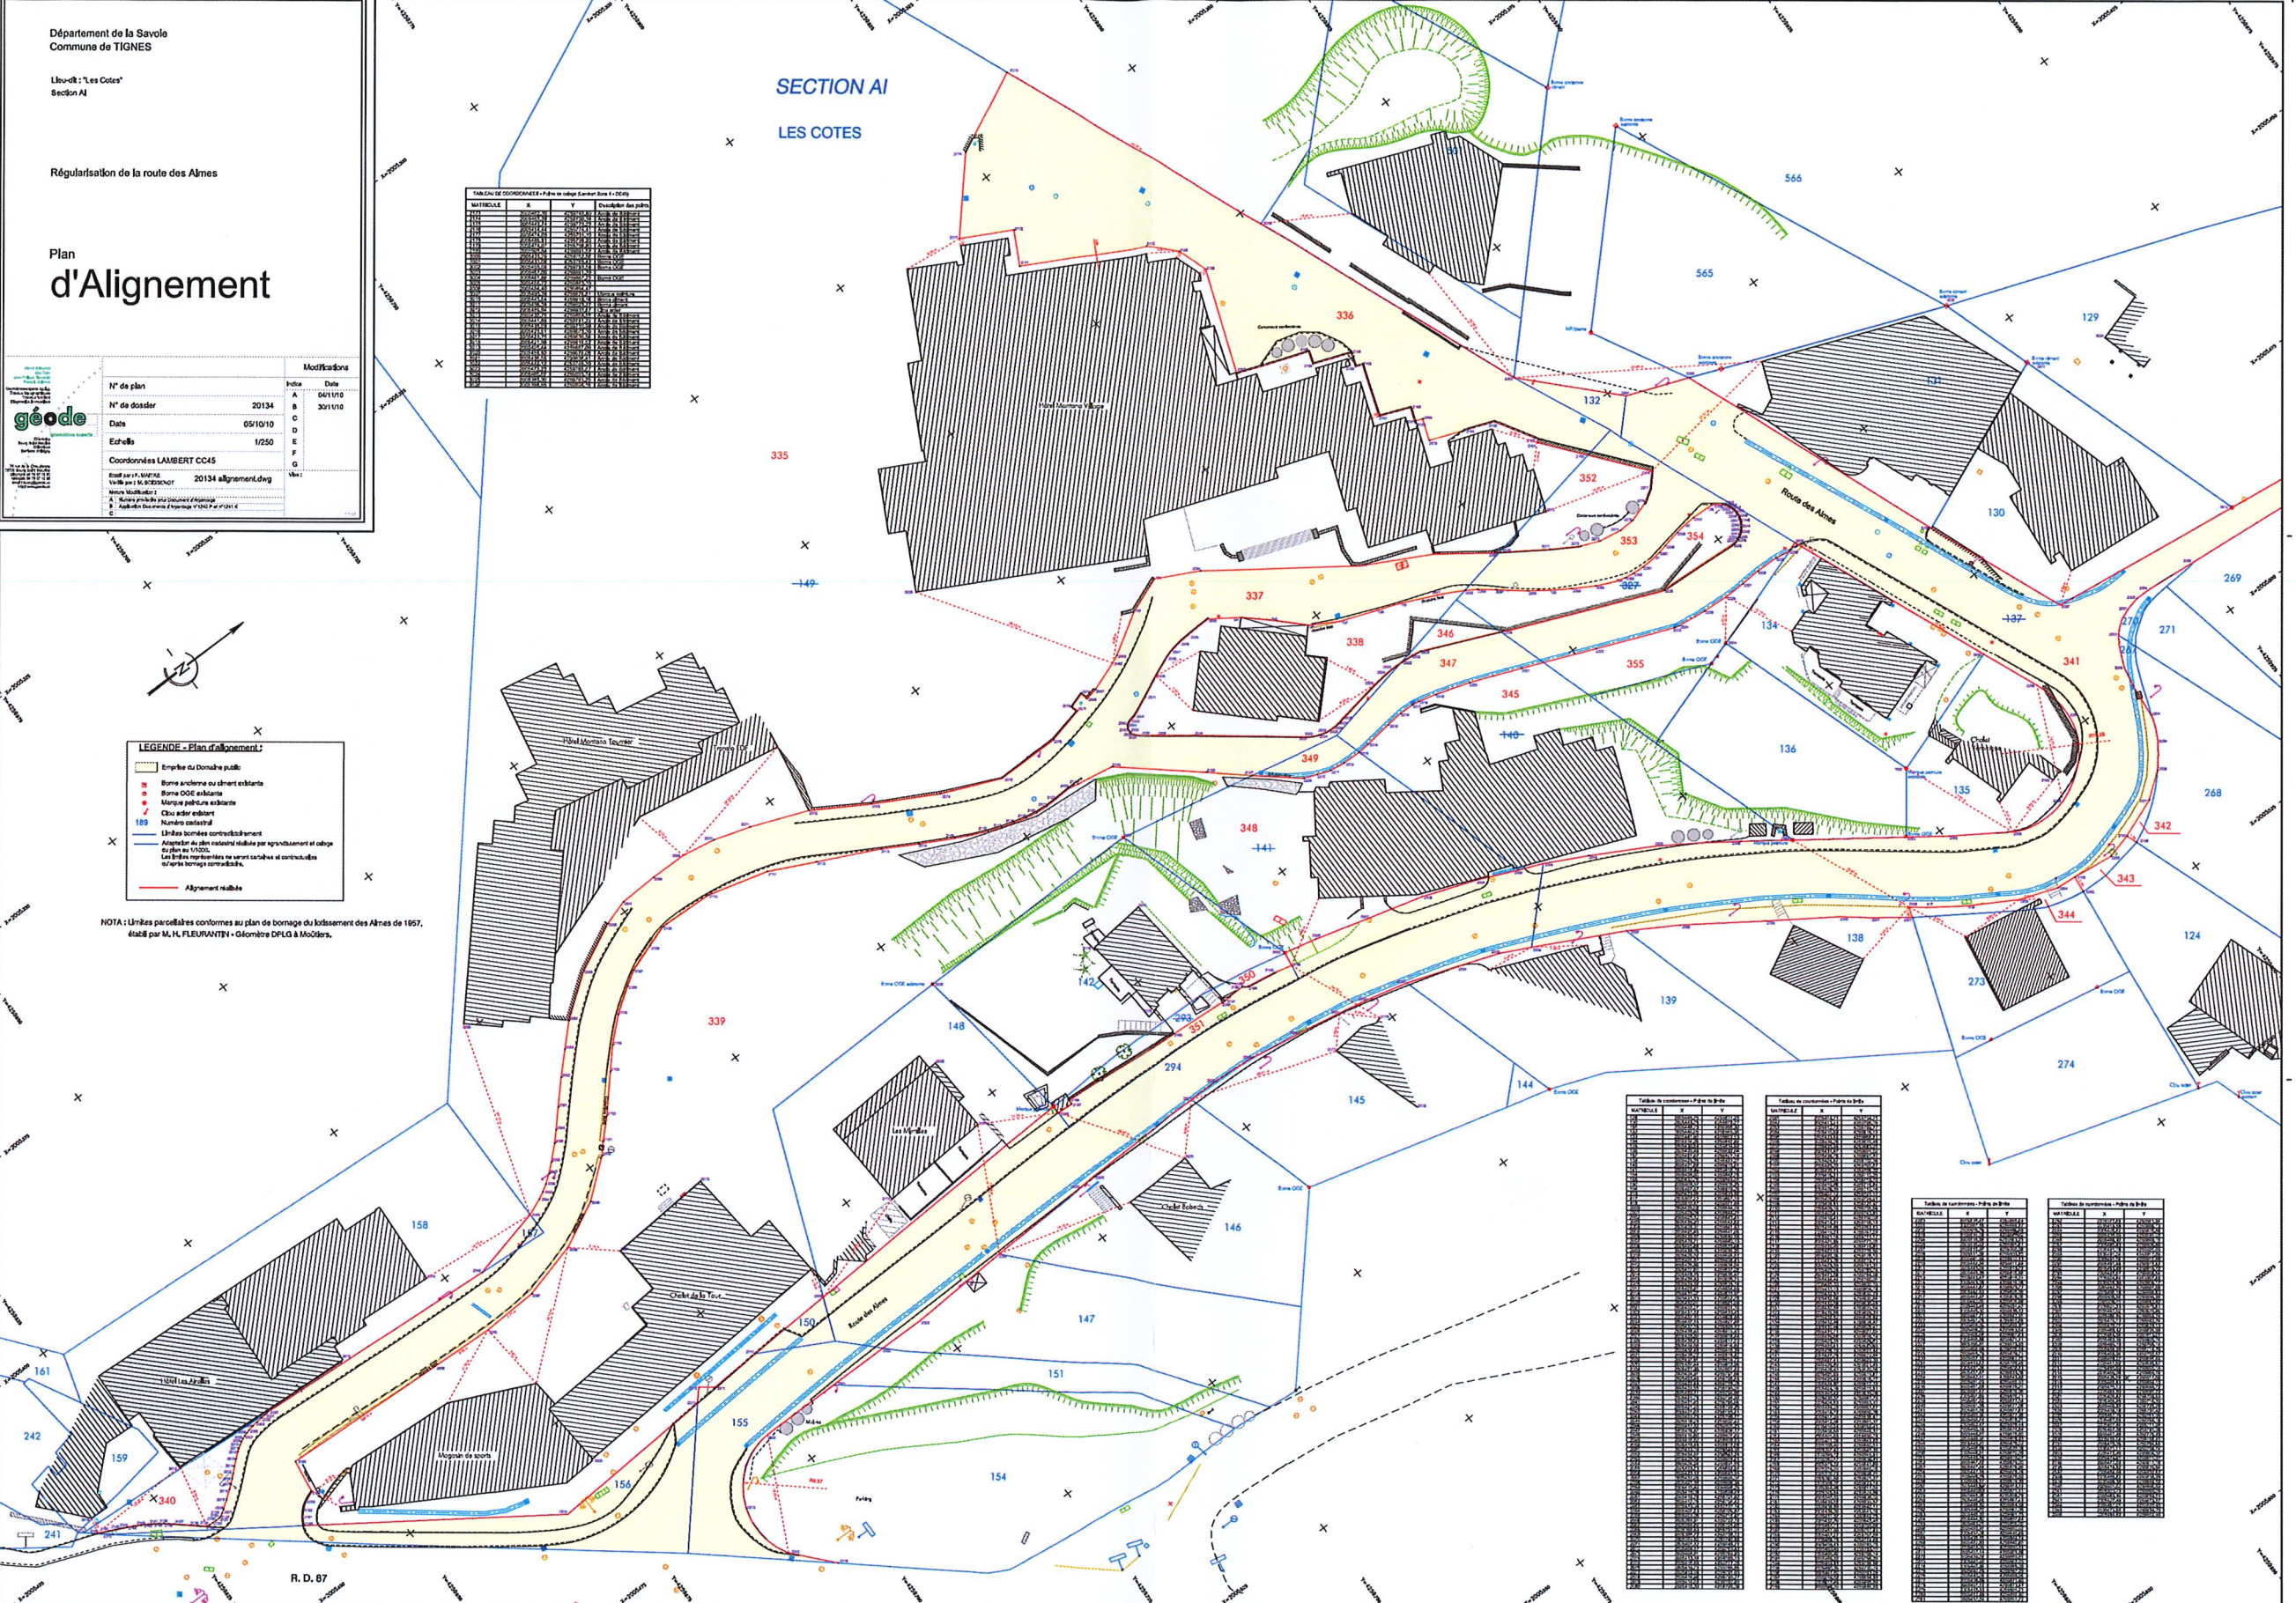


